2.6 Bibliografía: Relación de las fuentes de información citadas en el texto, del trabajo o que hubieran servido para fundamentarlo

- Alto, G. A. (2015). Atlas Geografico del Municipio de El Alto. Ciudad de El Alto: Artes Gráficas Marino.
- Alto, G. M. (2006). Manual de Supervisión y Fiscalizacion de Obras. El Alto La Paz.
- Arias, J. A. (2003). El Curriculum en la UMSA. La Paz.
- Barrón, F. M. (2014). Metodologías de Control para la Supervisión de Obras Civiles. Oruro Bolivia: Latina Editores.
- Carreteras, A. B. (2011). Manual de Diseño de Conservación Vial. La Paz Bolivia: Empresa Sagitario S.R.L.
- Carreteras, A. B. (2014). Manual de Dispositivos de Control de Transito. La Paz Bolivia: ABC.
- Comunicaciones, M. d. (1990). Manual de Identificación de Fallas en Pavimentos y Técnicas de Reparación. Santo Domingo Republica Dominicana.
- Desarrollo, M. d. (15 de Mayo de 2015). Reglamento Basico de Preinversión. Resolución Ministerial N° 115. La Paz, La Paz, Bolivia.
- Fernandez Sanchez, F. (2019). Guia para el Director de Obra en la Construcción de Edificaciones Sector Público y Privado. Ouro: Latina Editores.
- Fonseca, A. M. (2006). Ingenieria de Pavimentos, Fundamentos, Estudios básicvos y diseño. Bogotá: Universidad Católica de Colombia.
- Machado, V. C. (2007). Modelo de Planificación Basado en Construcción Ajustada para Obras de Corta Duración. En F. S. Obras. Universidade Nova de Lisboa.
- Ministerio de Obras Publicas, S. y. (2016). Guia de Supervisión de Obras. La Paz Bolivia: Grupo Impresor.
- Montoya, p. J. (1991). Hormigón Armado. Barcelona España: Gustavo Gili S.A.
- Navarro, F. d. (1990). LA DIRECCIÓN POR SISTEMAS. Mexicio D.F.: LIMUSA S.A.
- Pluvial, R. T. (2007). MINISTERIO DEL AGUA. La Paz: Ministerio de Agua.
- Rodriguez, A. S. (2015). Guia para el Diseño y Construcción de Pavimientos Rígidos. México DF: Instituto Mexicano del Cemento y del Concreto.
- Salud, O. P. (2005). Guias para el Diseño de Tecnologías de Alcantarillado. Linma, Peru: Centro Panamericano de Ingenieria Sanitaria y Ciencias de Ambiente.
- Sampieri, R. H. (2014). Metodología de la Investigación. Ciudad de México: Mc GRaw Hill Education.

III. ÁREA III: CONSIDERACIONES DE LA ACTIVIDAD LABORAL

3.1 Descripción de la actividad laboral del postulante en relación a las exigencias y requerimientos que le planteo la sociedad y las respuestas encontradas

La presente Memoria Laboral, detalla una parte de la experiencia vivida como funcionario público, importante porque ha sido una experiencia de vida satisfactoria desde todo punto de vista:

En un ámbito profesional, el asumir la responsabilidad de llevar adelante y con éxito la ejecución y conclusión de una obra de necesidad para la población, ha implicado ahondar conocimientos técnicos que se complementaron adecuadamente con los conocimientos adquiridos en la Carrera de Ingeniería Civil de la Universidad Mayor de San Andrés

Desde un ámbito social, comprender que la exigencia de los beneficiarios es justa y que es el Municipio quien debe hacer todos los esfuerzos para satisfacer de manera paulatina todas estas vicisitudes, que son muchas, condiciona a realizar un trabajo eficiente siendo importante el cumplimiento a la población beneficiada.

Las funciones cumplidas como Supervisor de Obras han sido demasiado útiles, para ejercer posteriormente otras responsabilidades en el Municipio de El Alto, donde, en todas las responsabilidades asignadas se procuró demostrar esfuerzo y compromiso de trabajo, para colaborar con los objetivos delineados por el Gobierno Autónomo Municipal de El Alto.

Los años de servicio en ese municipio, me han permitido conocer la Ciudad de El Alto con mayor profundidad, constatando la insatisfacción de los sectores más necesitados por la falta de condiciones adecuadas en su cotidiano vivir, sectores sociales que tenían limitaciones en la atención de servicios básicos, salud, educación, seguridad ciudadana, transporte, alumbrado público etc. Espero que las acciones asumidas como servidor público sirvieran para reducir de alguna manera esas necesidades, Dios mediante.

3.2 ¿Cómo el trabajo desempeñado le ayudo a desarrollar su capacidad de resolver y anticiparse a los problemas?

3.2.1 ¿Qué conocimientos y destrezas le fueron exigidos?

Fueron necesarios, desarrollar los siguientes conocimientos, cualidades y destrezas:

- Conocimientos técnicos y administrativos suficientes en todo el proceso de ejecución de la obra
- Ser rigurosos en las labores asignadas
- Ser minuciosos en las evaluaciones, instrucciones, y observaciones realizadas en función una oportuna revisión de la documentación de respaldo

- Objetividad para dar solución a los problemas en etapa de ejecución
- Fuerte sentido de la ética profesional
- Curiosidad para incrementar conocimientos intelectuales
- Creatividad para encontrar soluciones
- Capacidad de autocrítica en las acciones asumidas

3.2.2 ¿Qué desafíos éticos afrontó?

En el transcurso del proceso de ejecución, fue necesario precautelar la buena ejecución de la obra, en el sentido de que, una mala práctica en cualquier etapa de la construcción, podía afectar a las demás; esto implico respetar y hacer respetar los derechos y obligaciones de las partes intervinientes; por lo cual fue necesario demostrar un fuerte sentido de la ética para lograr el objetivo de concluir la obra con las mejores condiciones técnicas.

3.2.3 ¿Qué problemas le supuso el manejo de recursos humanos, materiales y técnicos en el trabajo desarrollado y como los resolvió?

Es pertinente entender que uno forma parte de un equipo de trabajo y lo importante de las relaciones laborales es respetar las funciones que cumple cada miembro de este grupo de personas, tanto en la Supervisión como en el Contratista, con esa premisa y en el marco del respeto a los demás, la exigencia de alcanzar buenos resultados implico que todos trabajen de manera conjunta por el mismo objetivo.

De acuerdo a lo señalado en el Modelo de Planificación Basado en Construcción Ajustada para Obras de Corta Duración: Los recursos humanos son los componentes más complejos de cualquier actividad debido a que deben ser considerados diversos factores para una adecuada gestión del mismo y lograr una perfección en la ejecución de la obra, para lo cual deben ser consideradas características como las siguientes: densidad de trabajadores, rotación de la mano de obra, repetición de las actividades, productividad en todas las operaciones.

Por lo mencionado, los problemas o conflictos a solucionar por parte de los que intervienen en la obra, pueden tener su origen, de acuerdo a lo detallado en la siguiente tabla:

	Técnicas	Financieras	Sociales
Recursos humanos	Capacidad técnica	Costo del trabajador	Perfil del trabajador
Material	Condiciones técnicas	Costo de los materiales	Influencia en la productividad
Equipamientos y herramientas	Influencia en la productividad	Costos de utilización	Ergonomía
Instalaciones	Apoyo técnico	Costos de transporte y manutención	Gestión del espacio

Tabla 53: Tipo de Información a Administrar en Obra

Fuente: Modelo de Planificación Basado en Construcción Ajustada para Obras de Corta Duración

3.3 Descripción de la actividad en relación a la formación recibida en la UMSA

3.3.1 ¿Qué exigencias a nivel de conocimientos, competencias, destrezas y actitudes éticas le planteo el desempeño profesional y que le fueron previstas en su Plan de Estudios?

Como se detalló líneas arriba, fueron necesarios los siguientes conocimientos, cualidades y destrezas que se asimilan con la formación académica:

- Conocimientos técnicos suficientes en todo el proceso de ejecución de la obra.
- Ser rigurosos en las labores asignadas
- Ser minuciosos en las evaluaciones, instrucciones, y observaciones realizadas en función una oportuna revisión de la documentación de respaldo
- Objetividad para dar solución a los problemas en etapa de ejecución
- Fuerte sentido de la ética profesional
- Curiosidad para incrementar conocimientos intelectuales
- Creatividad para encontrar soluciones
- Capacidad de autocrítica en las acciones asumidas

3.3.2 ¿Qué competencias de la formación recibida en la UMSA han sido más útiles y cuáles menos?

Para la elaboración de la presente Memoria Laboral, debe valorarse la capacidad de la Carrera de Ingeniería Civil en formar profesionales que organicen y dirijan actividades humanas apoyadas en una adecuada preparación científica con un claro concepto económico y social del medio en el cual desarrollan sus actividades.

Es pertinente recomendar, que para la plenitud de logros a nivel profesional se debe alcanzar una enseñanza integral para que el ingeniero civil tenga una visión cabal, de todo el conjunto de una obra de ingeniería

3.3.3 ¿Cómo considera el perfil profesional desarrollado en su carrera respecto a los requerimientos del medio?


La formación intelectual en las ramas técnicas de la Ingeniería Civil, brinda las condiciones para que el ingeniero pueda desenvolverse y aportar de manera adecuada en un grupo multidisciplinario, para las etapas de diseño, construcción y puesta en funcionamiento de proyectos de desarrollo que tengan una relación directa con la implementación de infraestructuras.

3.4 Propuestas de contenidos, acciones y otros que deberían ser considerados en el Plan de Estudios de su Carrera


Ahondar en el desarrollo de capacidades complementarias en el ingeniero civil para ser un buen administrador de recursos humanos, técnicos, materiales y/o económicos en todas las etapas del proceso de generación, materialización y operación de obras civiles.

3.5 Anexos


3.5.1 Planos As Built

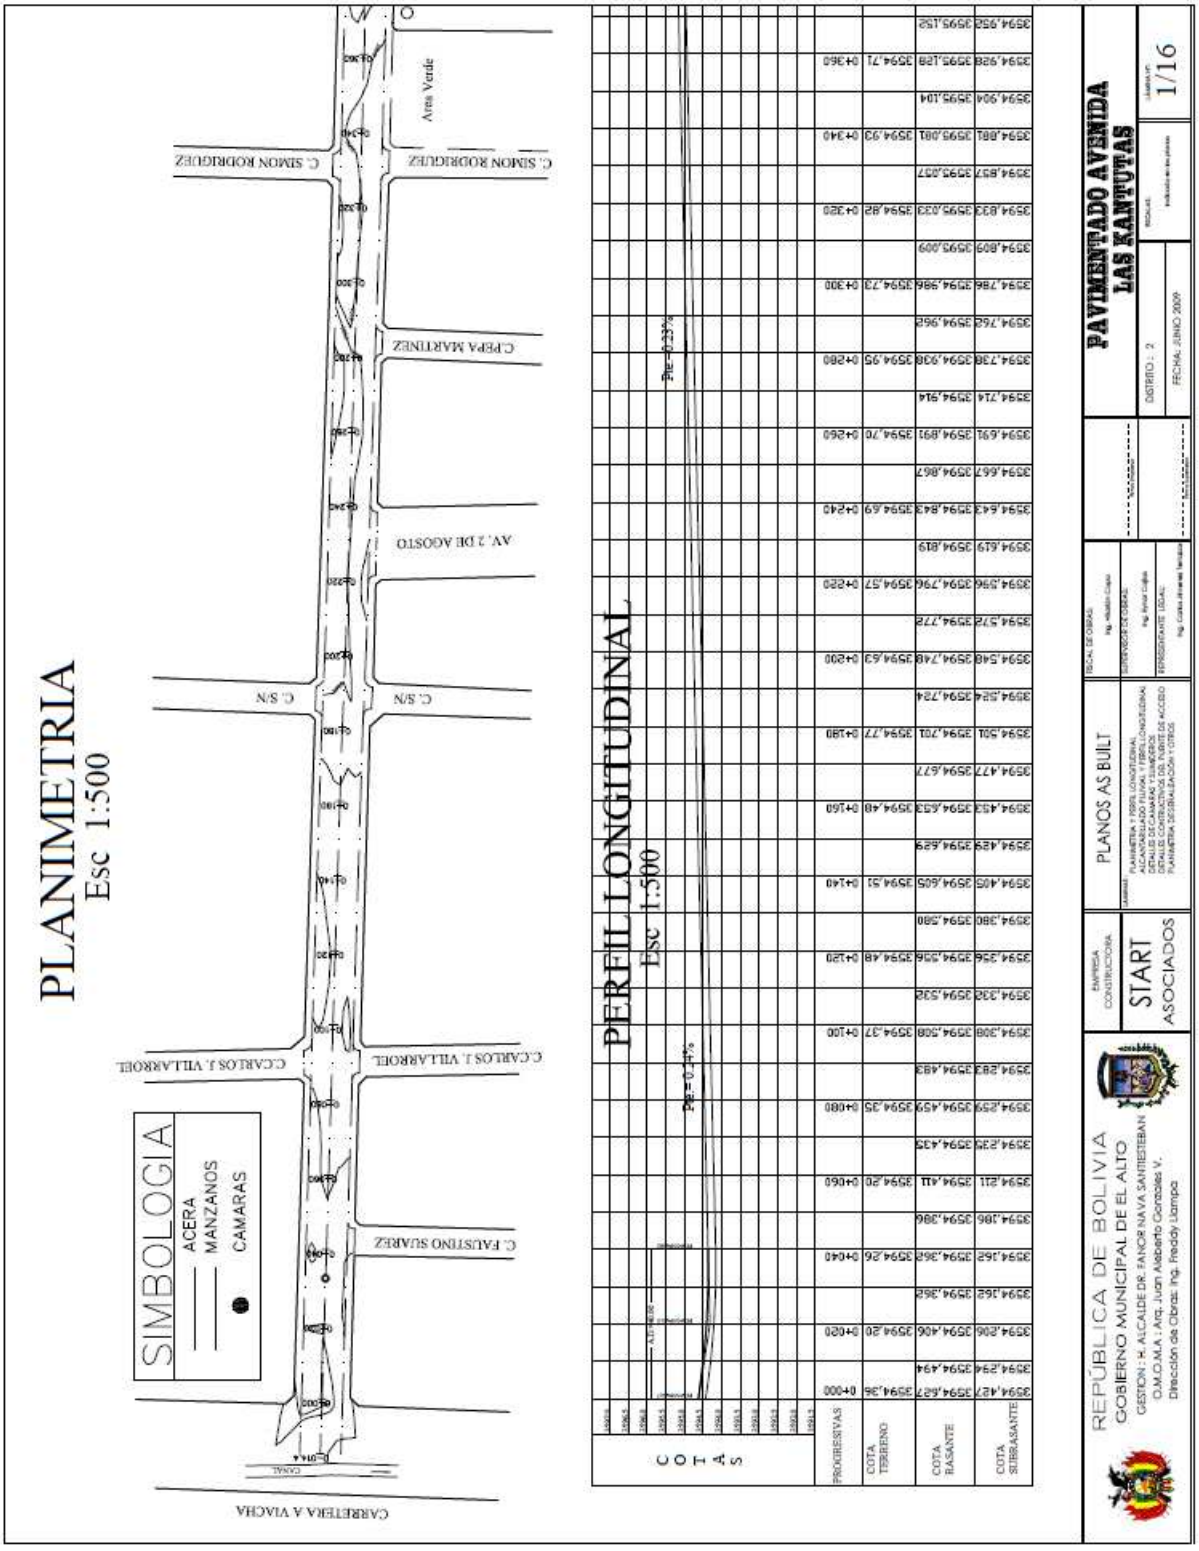

PLANIMETRIA
Esc 1:500

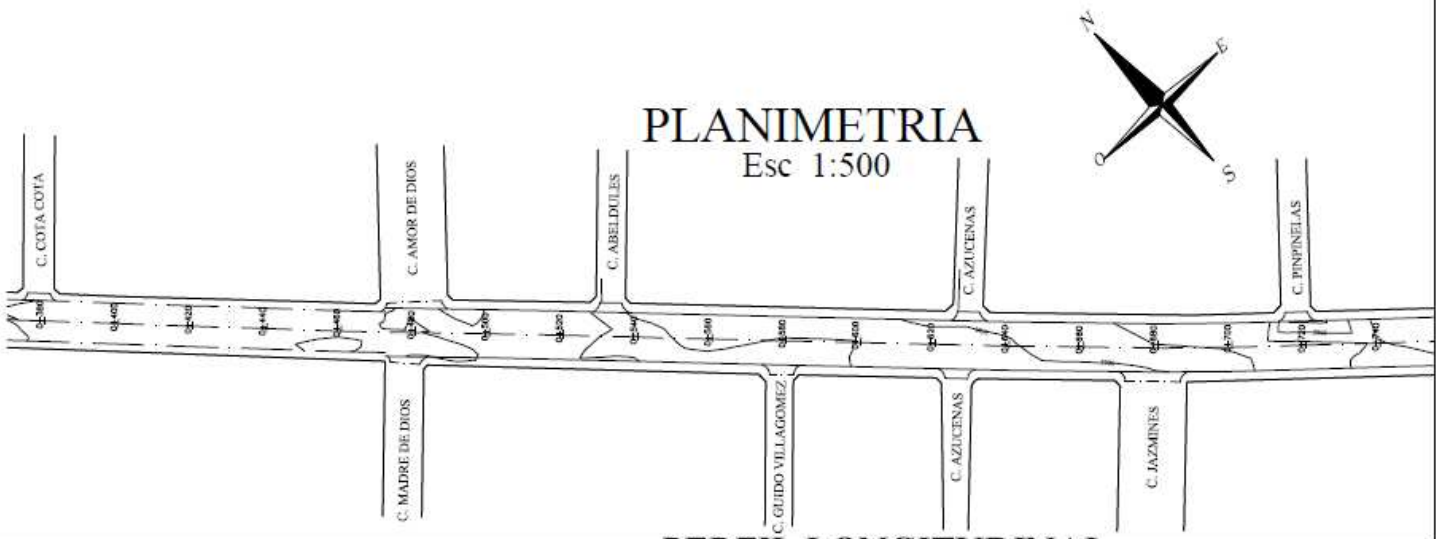

PERFIL LONGITUDINAL
Esc 1:500

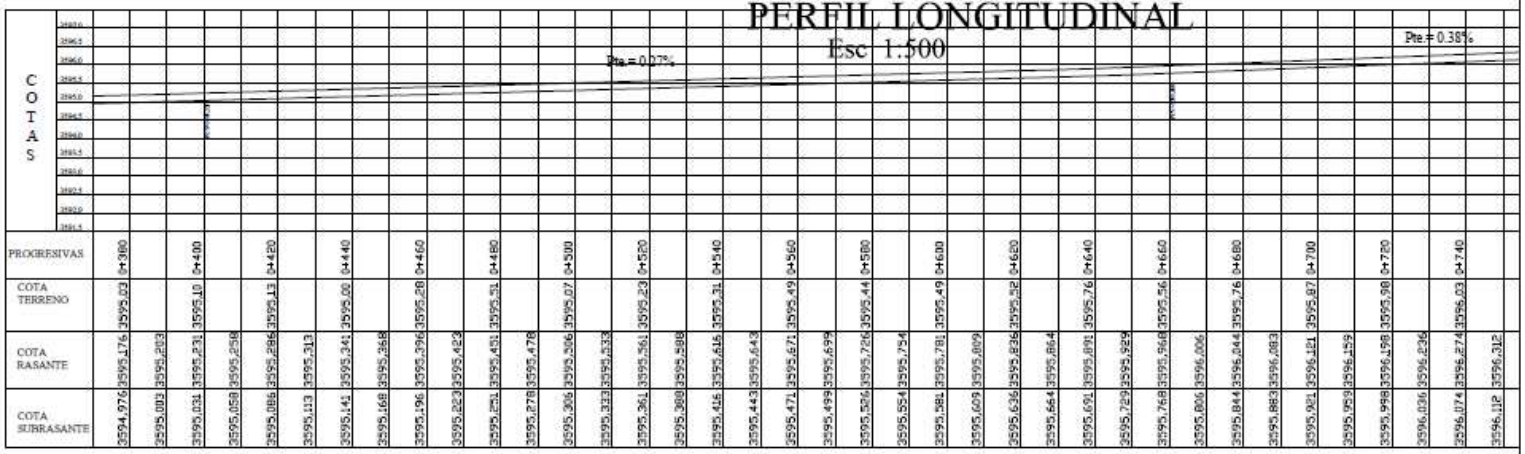

PROGRESIVAS	COTA TERRENO	COTA RASANTE	COTA SUBRASANTE

REPÚBLICA DE BOLIVIA
GOBIERNO MUNICIPAL DE EL ALTO
GESTION : H. ALCALDE DR. FANOR NAVA SANTIESTEBAN
O.M.O.M.A : Arq. Juan Aleberto Gonzales V.
Dirección de Obras: Ing. Freddy Llampa

EMPRESA CONSTRUCTORA: START ASOCIADOS

PLANOS AS BUILT


PLANIMETRIA Y PERFIL LONGITUDINAL
ALCANTARILLADO PLUVIAL Y PERFIL LONGITUDINAL
DETALLES DE CAMARAS Y SUMIDEROS
DETALLES CONSTRUCTIVOS DEL PUENTE DE ACCESO
PLANIMETRIA DESVIACIÓN Y OTROS

FECHA DE OBRAS:
Ing. Hilarión Cupa
SUPERVISOR DE OBRAS:
Ing. Kyrus Cuba
REPRESENTANTE LEGAL:
Ing. Carlos Jimenez Serrano


PAVIMENTADO AVENIDA LAS KANTUTAS

DISTRITO : 2
FECHA: JUNIO 2009
ESCALAS:
LAMINA Nº: 2/16

PLANIMETRIA
Esc 1:500

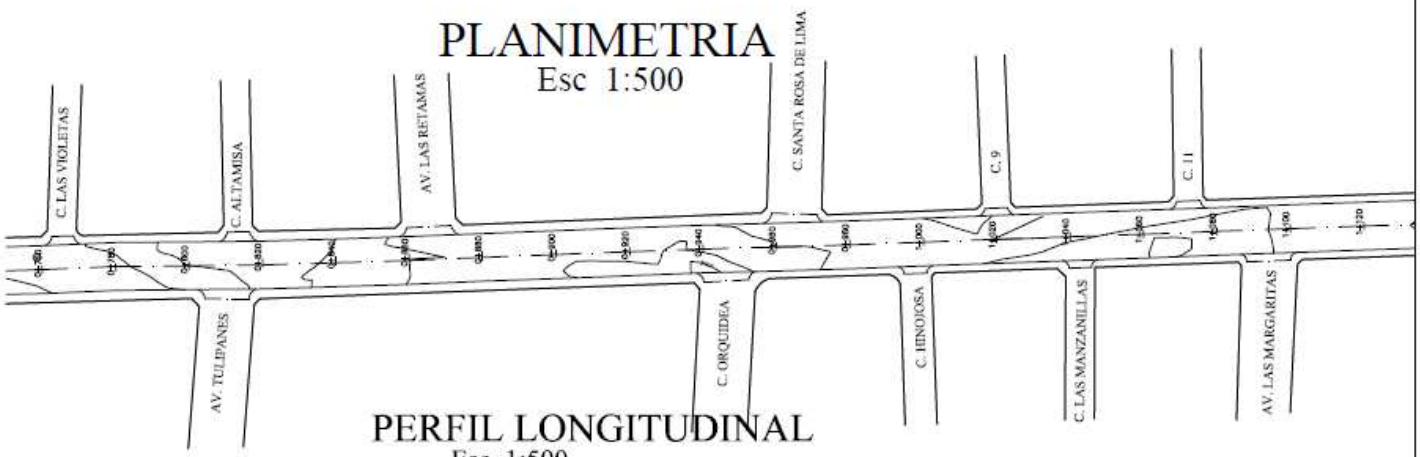

PERFIL LONGITUDINAL
Esc 1:500

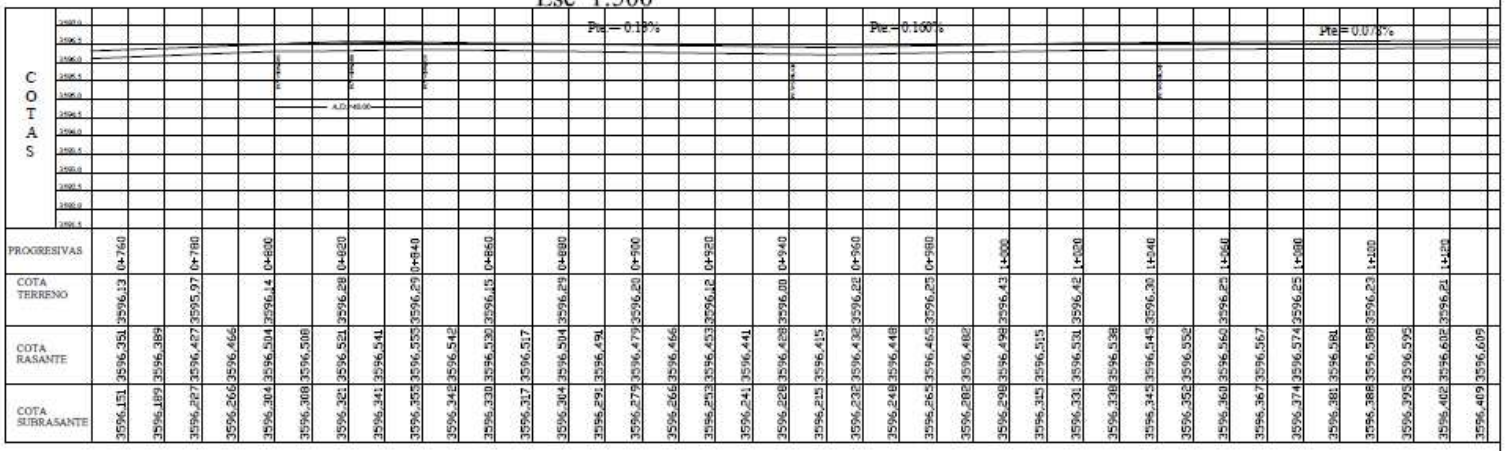


PROGRESIVAS	0+760			0+780			0+800			0+820			0+840			0+860			0+880			0+900			0+920			0+940			0+960			0+980			1+000			1+020			1+040			1+060			1+080			1+100			1+120			1+140		
COTA TERRENO	3596,13			3595,97			3596,44			3596,28			3596,29			3596,15			3596,29			3596,20			3596,12			3596,09			3596,22			3596,25			3596,43			3596,42			3596,30			3596,25			3596,25			3596,23			3596,21					



REPÚBLICA DE BOLIVIA GOBIERNO MUNICIPAL DE EL ALTO GESTION : H. ALCALDE DR. FANOR NAVA SANTIESTEBAN O.M.O.M.A : Arq. Juan Alaberto Gonzales V. Dirección de Obras: Ing. Freddy Llampa	EMPRESA CONSTRUCTORA START ASOCIADOS	PLANOS AS BUILT PLANIMETRIA Y PERFIL LONGITUDINAL ALCANTARILLADO FLUVIAL Y PERFIL LONGITUDINAL DETALLES DE CAMARAS Y SUMIDEROS DETALLES CONSTRUCTIVOS DEL PUENTE DE ACCESO PLANIMETRIA DE SEÑALIZACIÓN Y OTROS	FISCAL DE OBRAS: Ing. Hilarión Copa SUPERVISOR DE OBRAS: Ing. Rynal Cuiza REPRESENTANTE LEGAL: Ing. Carlos Jimenez Terrazas		**PAVIMENTADO AVENIDA LAS KANTUTAS** DISTRITO : 2 FECHA: JUNIO 2009	ESCALAS: Indicadas en los planos	LAMINA Nº: 3/16


PLANIMETRIA

Esc 1:500

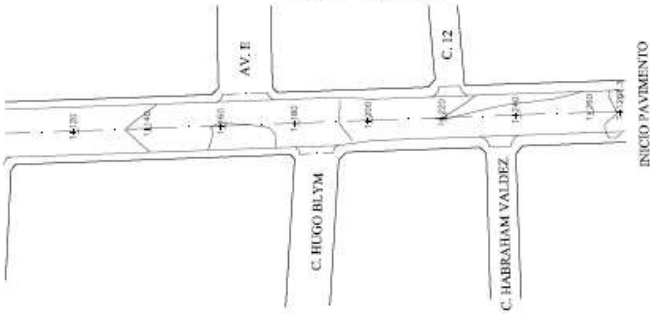

PERFIL LONGITUDINAL

Esc 1:500

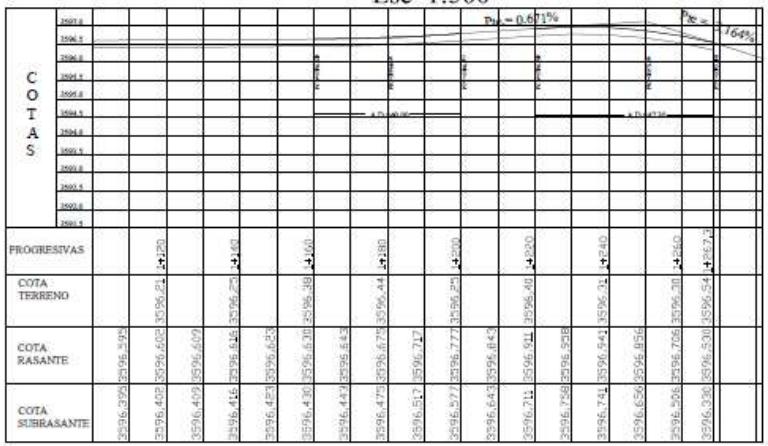

REPÚBLICA DE BOLIVIA
GOBIERNO MUNICIPAL DE EL ALTO
GESTION : H. ALCALDE DR. FANOR NAVA SANTIESTEBAN
O.M.O.M.A : Arq. Juan Aleberto Gonzales V.
Dirección de Obras: Ing. Freddy Llampa

EMPRESA CONSTRUCTORA
START ASOCIADOS

PLANOS AS BUILT

Unidad: PLANIMETRIA Y PERFIL LONGITUDINAL
ALCANTARILLADO PLUVIAL Y PERFIL LONGITUDINAL
DETALLES DE CAMARAS Y SUMIDEROS
DETALLES CONTRUCTIVOS DEL PUENTE DE ACCESO
PLANIMETRIA DESEÑALIZACIÓN Y OTROS

FISCAL DE OBRAS:
Ing. Hilston Cayo

SUPERVISOR DE OBRAS:
Ing. Ramal Cuiba

REPRESENTANTE LEGAL:
Ing. Carlos Almanza Santana

PAVIMENTADO AVENIDA LAS KANTUTAS


DISTRITO : 2

FECHA: JUNIO 2009


ESCALAS: Indicadas en los planos

LÁMINA Nº: 4/16

PLANTA PLUVIAL
Esc 1:500

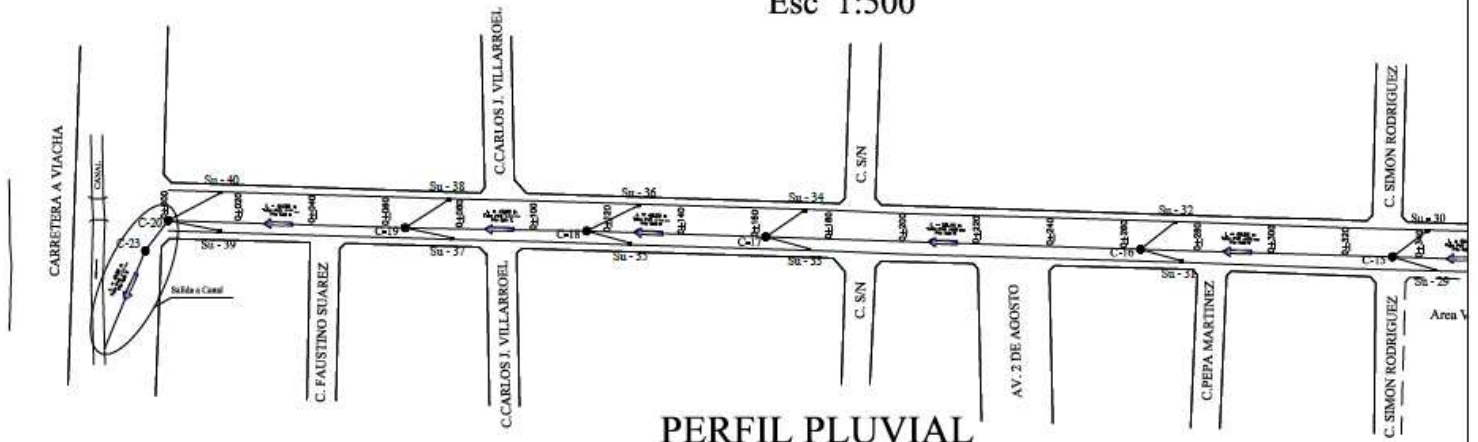

PERFIL PLUVIAL
Esc 1:500

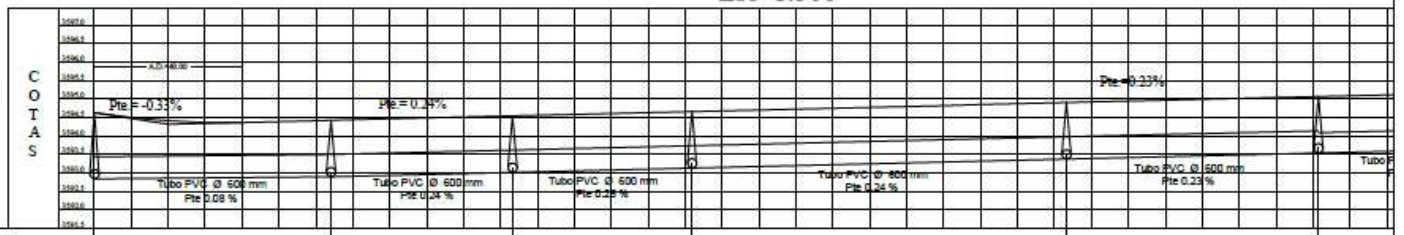

COTA RASANTE	3594.63	3594.42	3594.54	3594.66	3594.90	3595.06
COTA SOLERA	3592.84	3592.89	3593,01	3593,13	3593,37	3593,53
DISTANCIA PARCIAL	64,25 m	49,20 m	48,53 m	101,44 m	68,22 m	
DISTANCIA ACUMULADA	64.25 m	113.45 m	161.98 m	263.42 m	331.64 m	
DIAMETRO Y PENDIENTE	Tubo PVC Ø 600 mm Pte 0.08 %	Tubo PVC Ø 600 mm Pte 0.24 %	Tubo PVC Ø 600 mm Pte 0.25 %	Tubo PVC Ø 600 mm Pte 0.24 %	Tubo PVC Ø 600 mm Pte 0.23 %	Tubo P
CAMARA EXISTENTE	C-20	C-19	C-18	C-17	C-16	C-15

REPÚBLICA DE BOLIVIA
GOBIERNO MUNICIPAL DE EL ALTO
GESTION : H. ALCALDE DR. FANOR NAVA SANTIESTEBAN
O.M.O.M.A : Arq. Juan Aleberto Gonzales V.
Dirección de Obras: Ing. Freddy Llampa

EMPRESA CONSTRUCTORA: START ASOCIADOS

PLANOS AS BUILT


PLANIMETRIA Y PERFIL LONGITUDINAL ALCANTARILLADO PLUVIAL Y PERFIL LONGITUDINAL DETALLES DE CAMARAS Y SUMIDEROS DETALLES CONTRUCTIVOS DEL PUENTE DE ACCESO PLANIMETRIA DE SEÑALIZACIÓN Y OTROS

FISCAL DE OBRAS: Ing. Alfredo Copa
SUPERVISOR DE OBRAS: Ing. Rynor Colque
REPRESENTANTE LEGAL: Ing. Carlos Jimenez Tancara


PAVIMENTADO AVENIDA LAS KANTUTAS

DISTRITO : 2
FECHA: JUNIO 2009
ESCALAS: Indicado en los planos
LÁMINA Nº: 5/16

PLANTA PLUVIAL
Esc 1:500

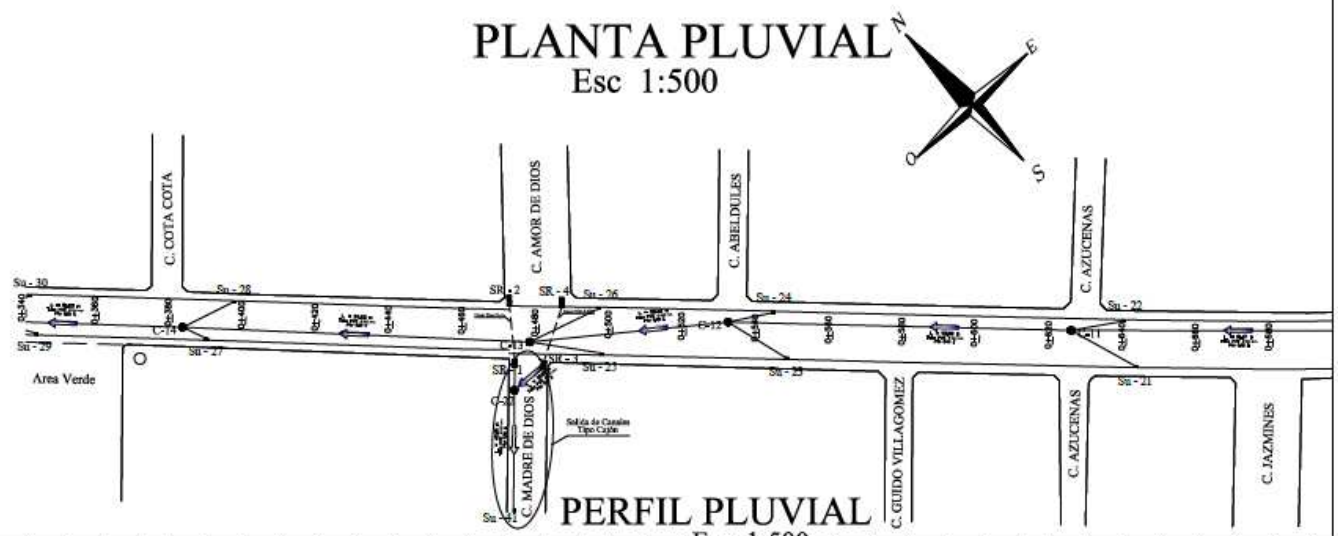

PERFIL PLUVIAL
Esc 1:500

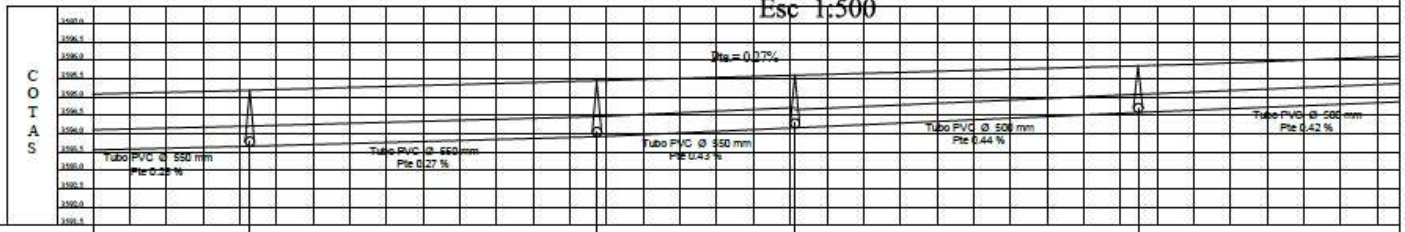

COTA RASANTE	3595.18	3595.44	3595.59	3595.85	
COTA SILERA	3593.66	3593.92	3594.16	3594.57	
DISTANCIA PARCIAL	51.23 m	94.63 m	55.60 m	93.50 m	91.17 m
DISTANCIA ACUMULADA	382.87 m	477.50 m	533.10 m	626.60 m	717.77 m
DIAMETRO Y PENDIENTE	Tubo PVC Ø 550 mm Pte 0.25 %	Tubo PVC Ø 550 mm Pte 0.27 %	Tubo PVC Ø 550 mm Pte 0.43 %	Tubo PVC Ø 500 mm Pte 0.44 %	Tubo PVC Ø 500 mm Pte 0.42 %
CAMARA EXISTENTE	C-14	C-13	C-12	C-11	

REPÚBLICA DE BOLIVIA
GOBIERNO MUNICIPAL DE EL ALTO
GESTION : H. ALCALDE DR. FANOR NAVA SANTIESTEBAN
O.M.O.M.A : Arq. Juan Aleberto Gonzales V.
Dirección de Obras: Ing. Freddy Llampa

EMPRESA CONSTRUCTORA: START ASOCIADOS

PLANOS AS BUILT

Contiene: PLANIMETRIA Y PERFIL LONGITUDINAL ALCANTARILLADO PLUVIAL Y PERFIL LONGITUDINAL DETALLES DE CAMARAS Y SUMIDEROS DETALLES CONSTRUCTIVOS DEL PUENTE DE ACCESO PLANIMETRIA DE SEÑALIZACIÓN Y OTROS


FISCAL DE OBRAS: Ing. Hilarión Cuipa
SUPERVISOR DE OBRAS: Ing. Ramiro Cajías
REPRESENTANTE LEGAL: Ing. Carlos Jimenez Fernández


PAVIMENTADO AVENIDA LAS KANTUTAS

DISTRITO : 2
FECHA: JUNIO 2009
ESCALA: Indicada en los planos
LAMINA Nº: 6/16

PLANTA PLUVIAL

Esc 1:500

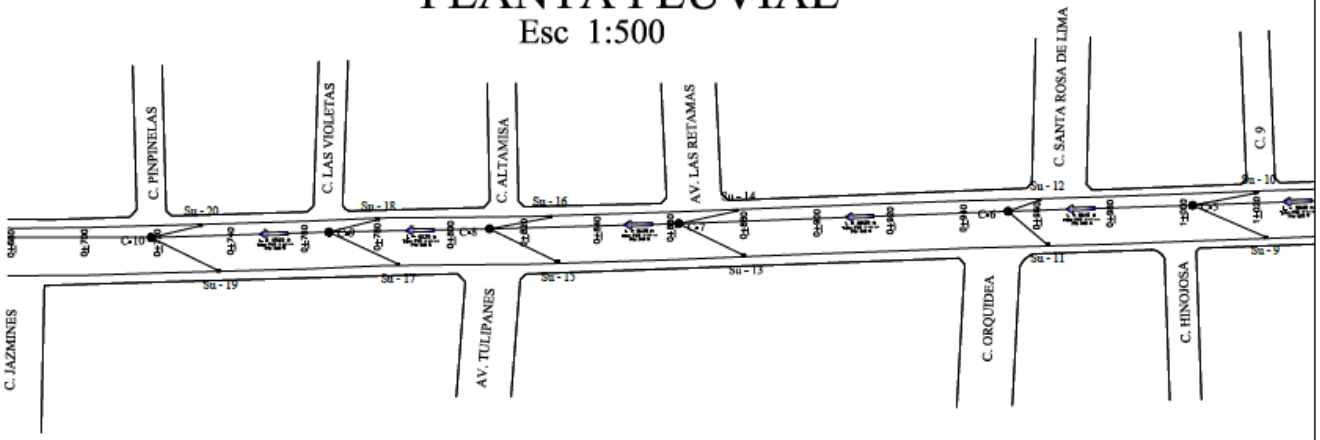

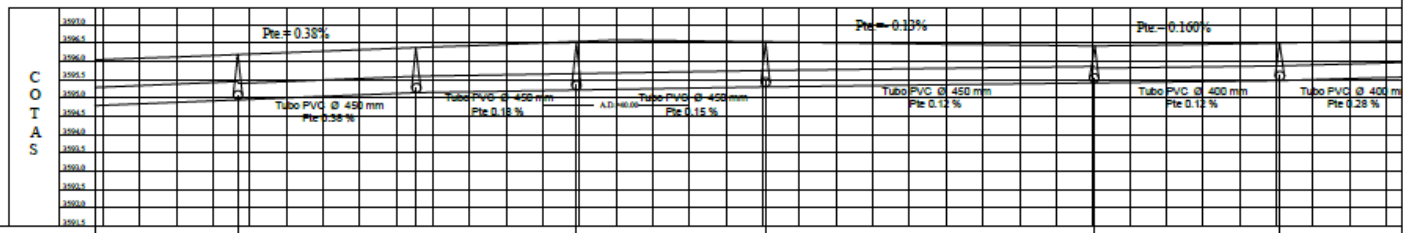

COTA RASANTE	3596.19	3596.37	3596.51	3596.53	3596.42	3596.50	
COTA SOLERA	3594,95	3595,14	3595,22	3595,30	3595,41	3595,47	
DISTANCIA PARCIAL	49,63 m	43,70 m	51,70 m	89,89 m	50,41 m	38,60 m	
DISTANCIA ACUMULADA	767.40 m	811.10 m	862.80 m	952.69 m	1003.10 m	1041.70 m	
DIAMETRO Y PENDIENTE	Tubo PVC Ø 450 mm Pte 0.38 %	Tubo PVC Ø 450 mm Pte 0.18 %	Tubo PVC Ø 450 mm Pte 0.15 %	Tubo PVC Ø 450 mm Pte 0.12 %	Tubo PVC Ø 400 mm Pte 0.12 %	Tubo PVC Ø 400 mm Pte 0.28 %	
CAMARA EXISTENTE	C-10	C-9	C-8	C-7	C-6	C-5	

REPÚBLICA DE BOLIVIA
GOBIERNO MUNICIPAL DE EL ALTO
GESTION : H. ALCALDE DR. FANOR NAVA SANTIESTEBAN
O.M.O.M.A : Arq. Juan Alaberto Gonzales V.
Dirección de Obras: Ing. Freddy Llampa

EMPRESA CONSTRUCTORA: START ASOCIADOS

PLANOS AS BUILT

Contiene: PLANIMETRIA Y PERFIL LONGITUDINAL ALCANTARILLADO PLUVIAL Y PERFIL LONGITUDINAL DETALLES DE CAMARAS Y SUMIDEROS DETALLES CONSTRUCTIVOS DEL PUENTE DE ACCESO PLANIMETRIA DESEÑALIZACIÓN Y OTROS


FISCAL DE OBRAS: Ing. Hilarión Copa
SUPERVISOR DE OBRAS: Ing. Ilyner Cajías
REPRESENTANTE LEGAL: Ing. Carlos Jimenez Terrazas

PAVIMENTADO AVENIDA LAS KANTUTAS

DISTRITO : 2
FECHA: JUNIO 2009
ESCALAS: Indicado en los planos
LÁMINA Nº: 7/16


PLANTA PLUVIAL

Esc 1:500

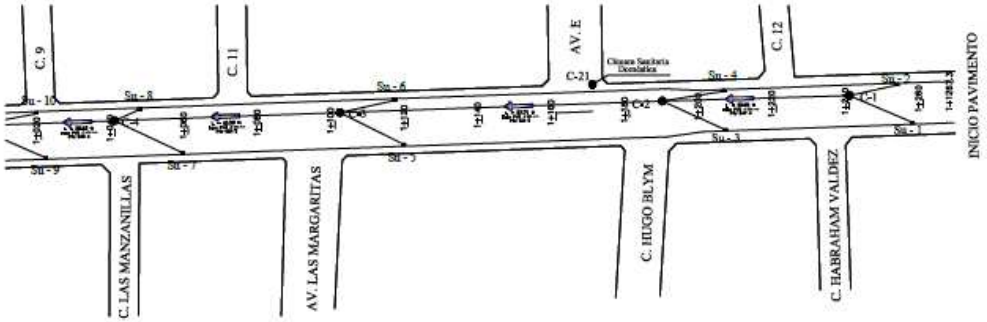

PERFIL PLUVIAL

Esc 1:500

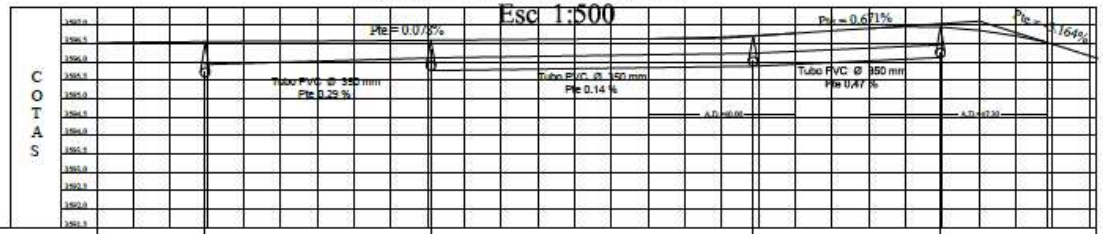

COTA RASANTE	3596,55	3596,59	3596,71	3596,94
COTA SOLERA	3595.58	3595.76	3595.88	3596,12
DISTANCIA PARCIAL	38.80 m	61.39 m	87.71 m	50.90 m
DISTANCIA ACUMULADA	1041,70 m	1103,09 m	1190,80 m	1241,70 m
DIAMETRO Y PENDIENTE		Tubo PVC Ø 350 mm Pte 0.29 %	Tubo PVC Ø 350 mm Pte 0.14 %	Tubo PVC Ø 350 mm Pte 0.47 %
CAMARA EXISTENTE	C-4	C-3	C-2	C-1

REPÚBLICA DE BOLIVIA
GOBIERNO MUNICIPAL DE EL ALTO
GESTION : H. ALCALDE DR. FANOR NAVA SANTIESTEBAN
O.M.O.M.A : Arq. Juan Aleberto Gonzales V.
Dirección de Obras: Ing. Freddy Llampa

EMPRESA CONSTRUCTORA: START ASOCIADOS

PLANOS AS BUILT

PLANIMETRIA Y PERFIL LONGITUDINAL ALCANTARILLADO PLUVIAL Y PERFIL LONGITUDINAL DETALLES DE CAMARAS Y SUMIDEROS DETALLES CONTRUCTIVOS DEL PUENTE DE ACCESO PLANIMETRIA DESBALSAMIENTO Y OTROS


RECAL DE OBRAS: Ing. Hilarión Copa
SUPERVISOR DE OBRAS: Ing. Rynor Cuijos
REPRESENTANTE LEGAL: Ing. Carlos Jimenez Terrazas

PAVIMENTADO AVENIDA LAS KANTUTAS

DISTRITO : 2
FECHA: JUNIO 2009
RESCALA: Indicado en los planos
LAMINA Nº: 8/16


PLANO DE SEÑALIZACION

Esc 1:500

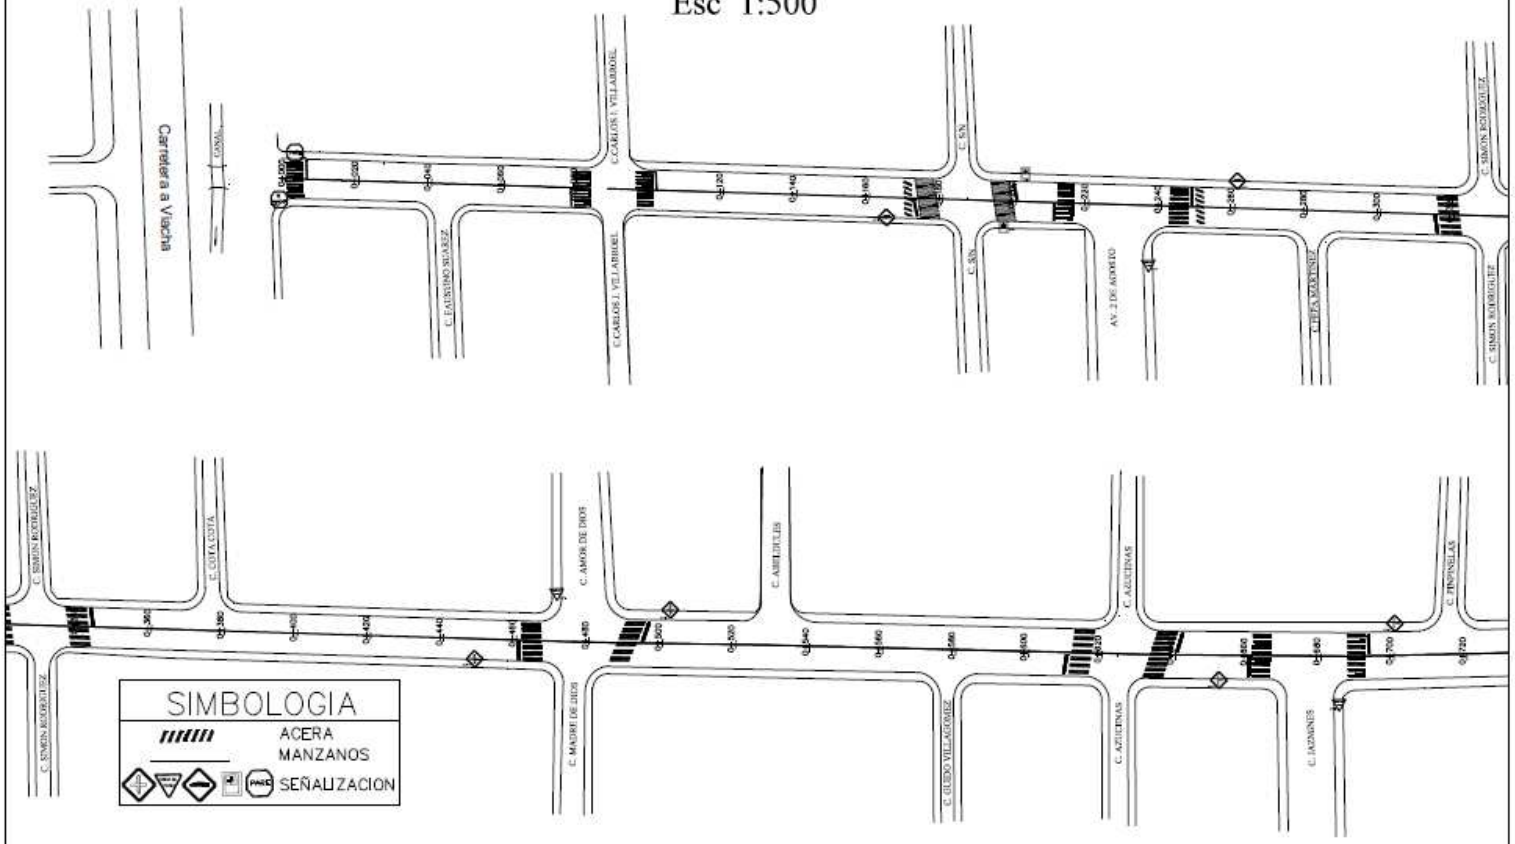


REPÚBLICA DE BOLIVIA GOBIERNO MUNICÍPAL DE EL ALTO GESTION : H. ALCALDE DR. FANOR NAVA SANTIESTEBAN O.M.O.M.A : Arq. Juan Aleberto Gonzales V. Dirección de Obras: Ing. Freddy Llampa	EMPRESA CONSTRUCTORA START ASOCIADOS	PLANOS AS BUILT PLANIMETRIA Y PERFIL LONGITUDINAL ALCANTARILLADO FLUVIAL Y PERFIL LONGITUDINAL DETALLES DE CAMARAS Y SUMIDEROS DETALLES CONTRUCTIVOS DEL PUENTE DE ACCESO PLANIMETRIA DE SEÑALEACIÓN Y OTROS	FISCAL DE OBRAS: Ing. Hilston Copa SUPERVISOR DE OBRAS: Ing. Aynor Copa REPRESENTANTE LEGAL: Ing. Carlos Jimenez Tarqui		**PAVIMENTADO AVENIDA LAS KANTUTAS** DISTRITO : 2 FECHA: JUNIO 2009 PLANO Nº: 9/16

*

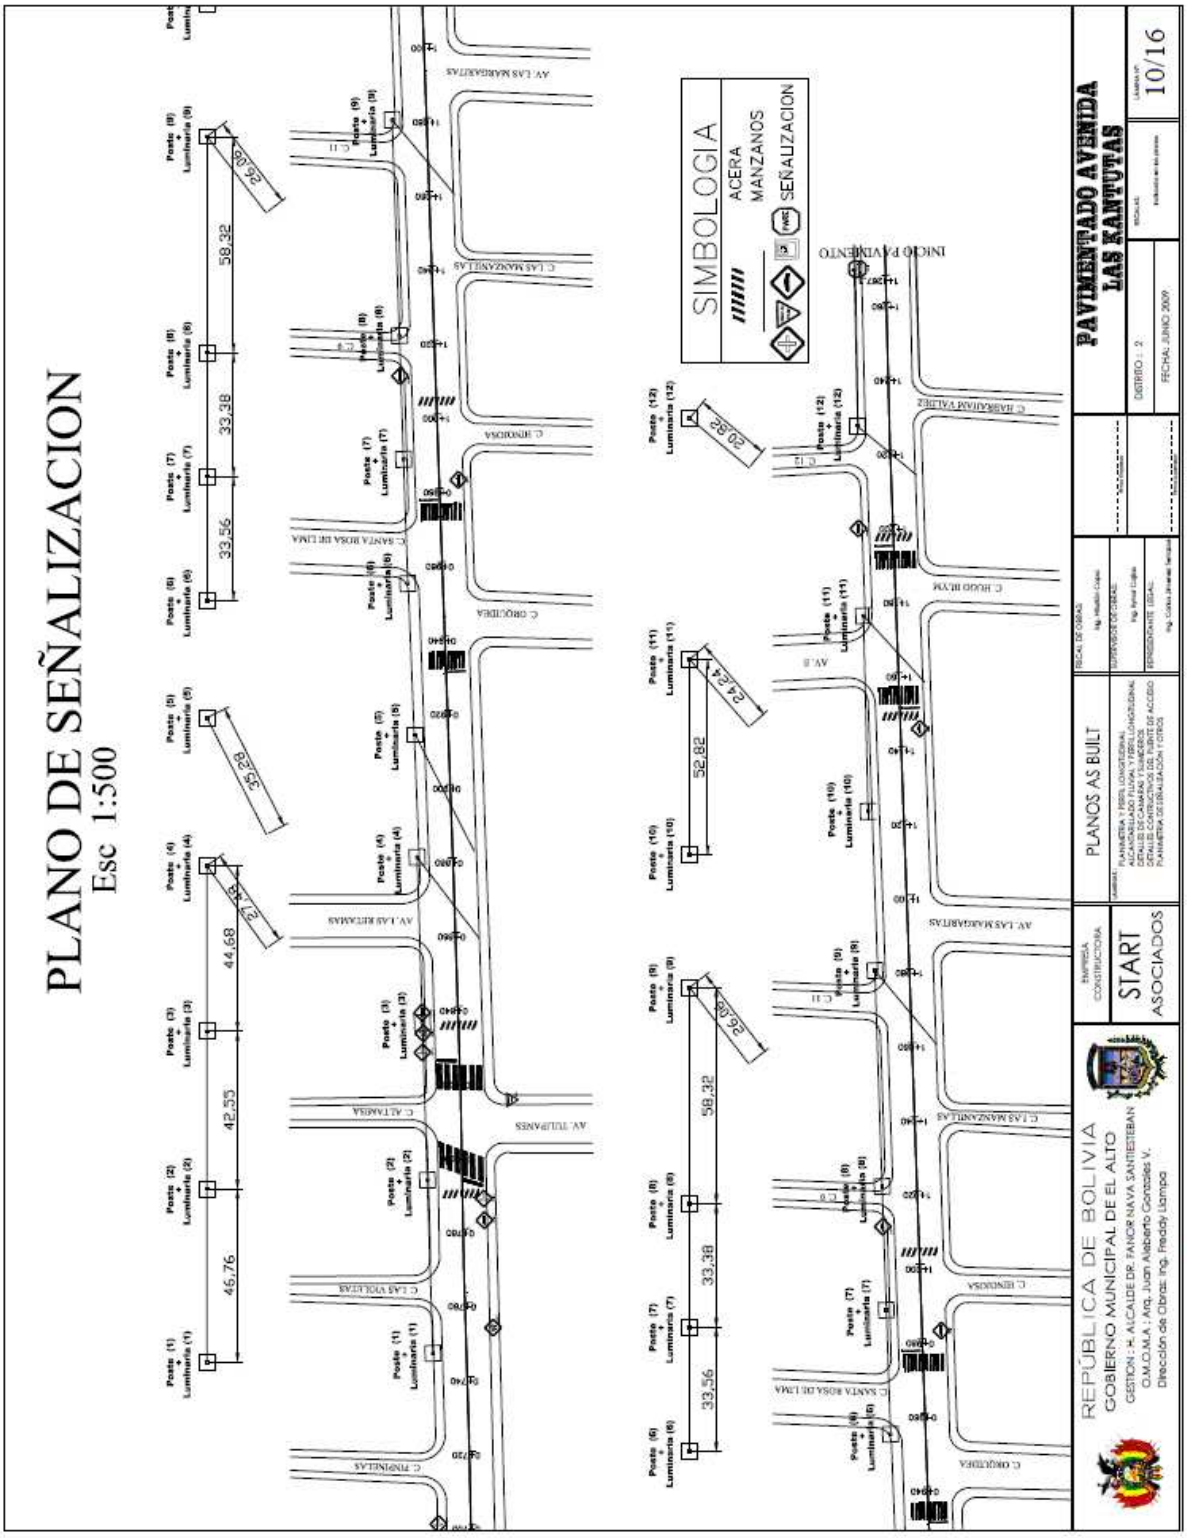
PLANO DE SEÑALIZACION
Esc 1:500
SIMBOLOGIA
ACERA
MANZANOS
SEÑALIZACION
PAVIMENTADO AVENIDA LAS KANTUTAS
PLANOS AS BUILT
REPÚBLICA DE BOLIVIA
GOBIERNO MUNICIPAL DE EL ALTO
START ASOCIADOS
10/16
FECHA: JUNIO 2009

SECCIONES TRANSVERSALES Esc 1:200

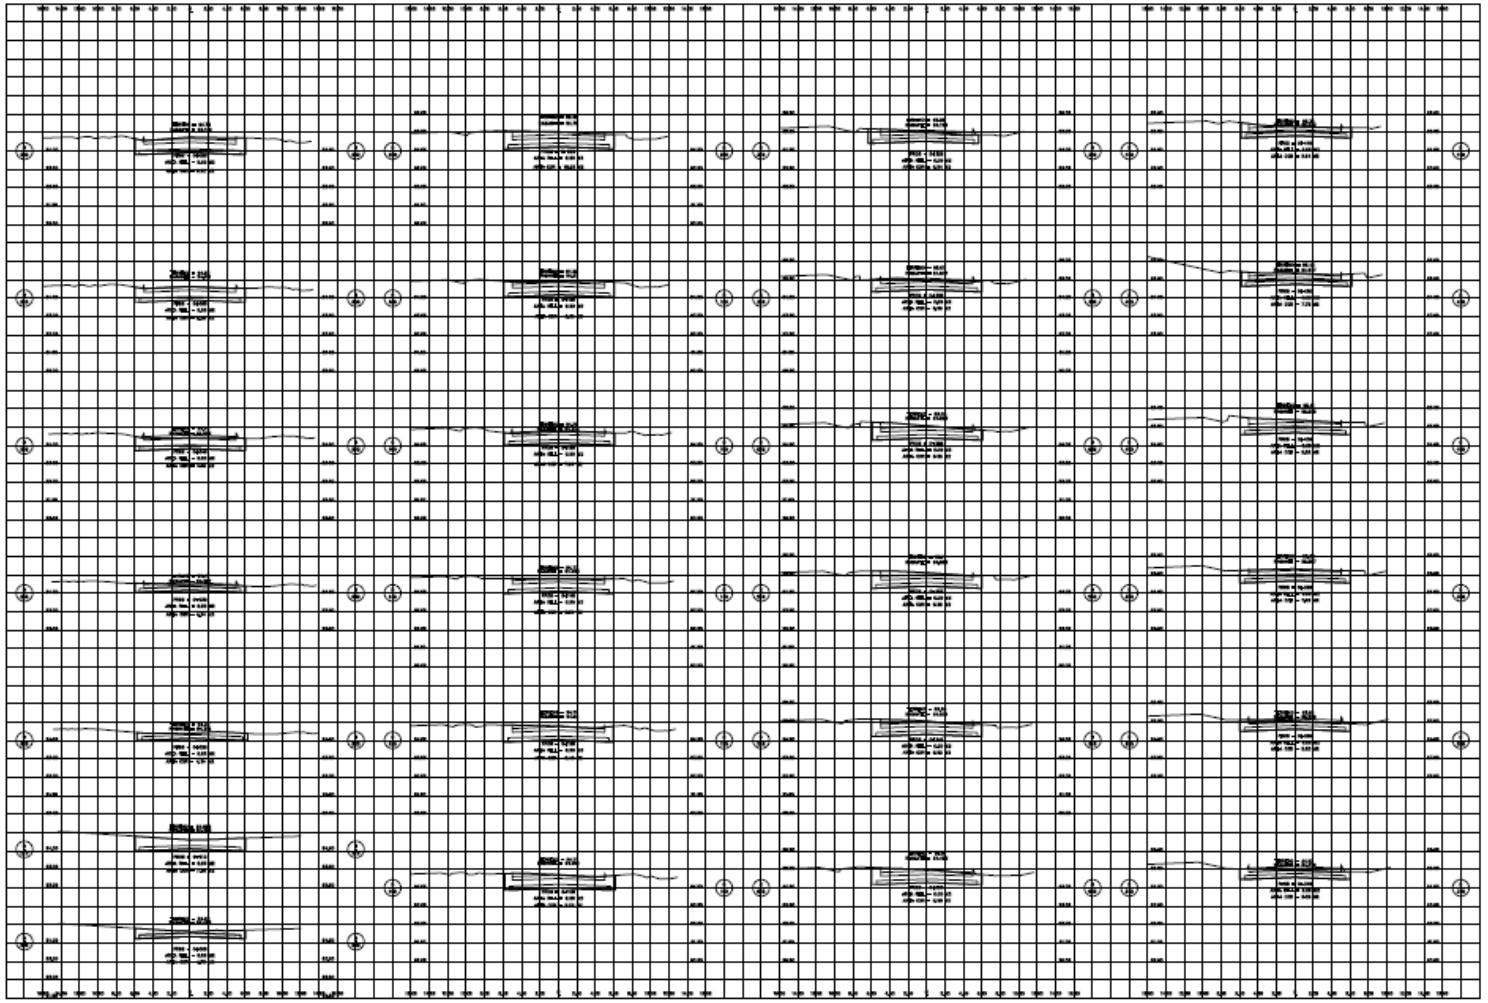

REPÚBLICA DE BOLIVIA
GOBIERNO MUNICÍPAL DE EL ALTO
GESTION : H. ALCALDE DR. FANOR NAVA SANTIESTEBAN
O.M.O.M.A : Arq. Juan Aleberto Gonzales V.
Dirección de Obras: Ing. Freddy Llampa

EMPRESA CONSTRUCTORA
START ASOCIADOS

PLANOS AS BUILT


LAMINAS: PLANIMETRIA Y PERFIL LONGITUDINAL ALCANTARILLADO PLUVIAL Y PERFIL LONGITUDINAL DETALLES DE CAMARAS Y SUMIDEROS DETALLES CONTRUCTIVOS DEL PUENTE DE ACCESO PLANIMETRIA DE SEÑALIZACIÓN Y OTROS

FISCAL DE OBRAS: Ing. Hilarión Copa
SUPERVISOR DE OBRAS: Ing. Rynor Cajtas
REPRESENTANTE LEGAL: Ing. Carlos Jimenez Tamayo

PAVIMENTADO AVENIDA LAS KANTUTAS

DISTRITO : 2
FECHA: JUNIO 2009
ESCALAS: Indicado en los planos
LÁMINA Nº: 11/16

SECCIONES TRANSVERSALES Esc 1:200

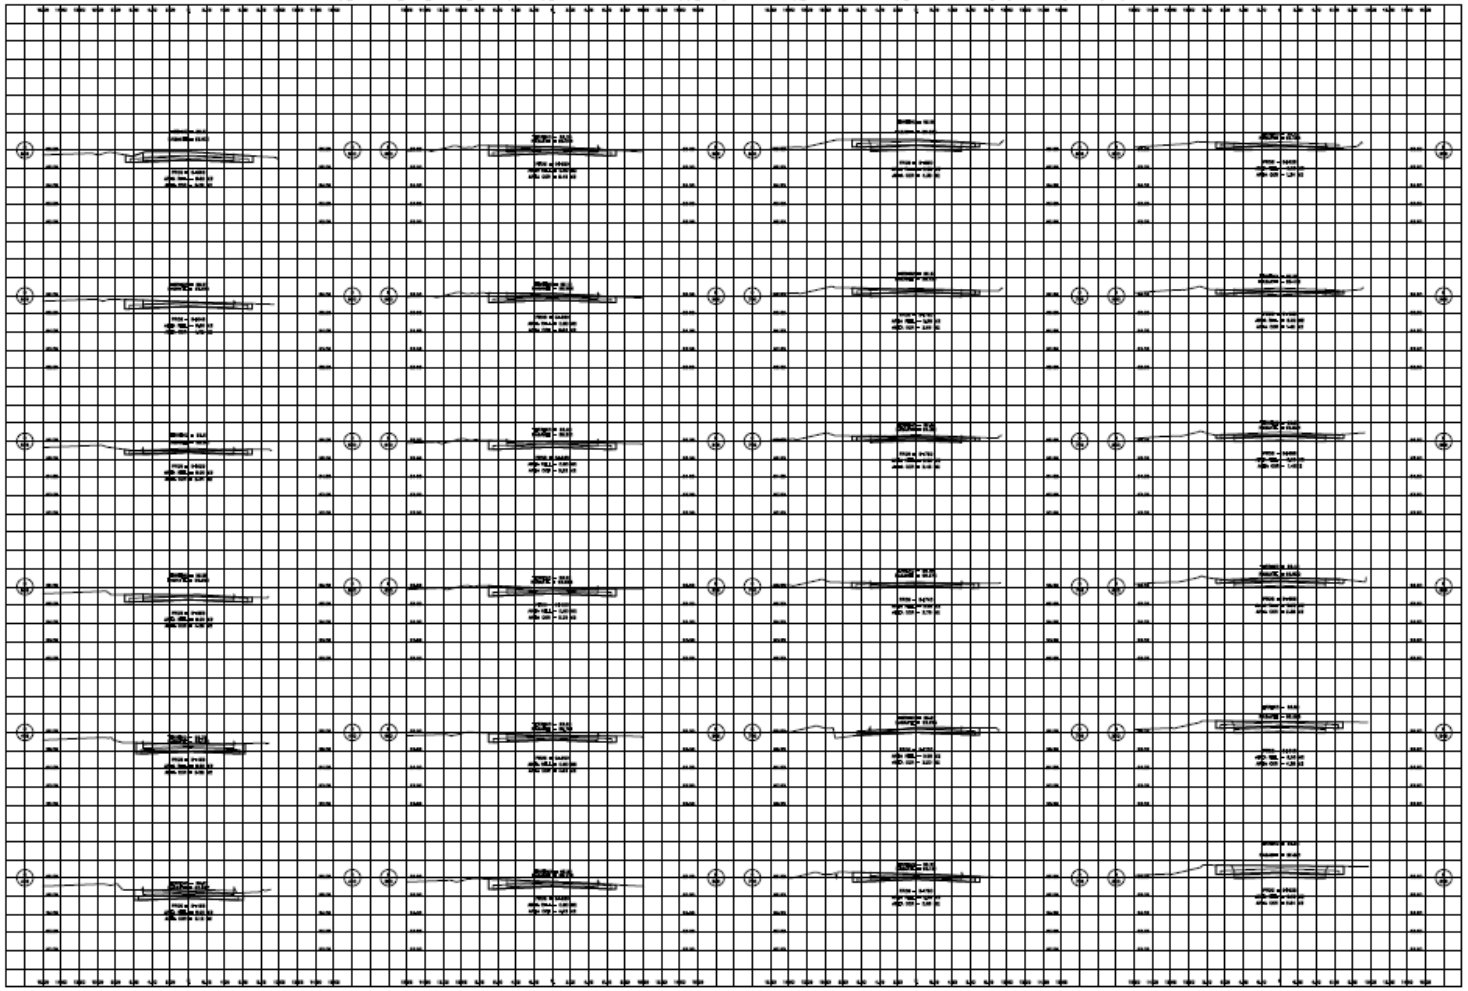

REPÚBLICA DE BOLIVIA
GOBIERNO MUNICIPAL DE EL ALTO
GESTION : H. ALCALDE DR. FANOR NAVA SANTIESTEBAN
O.M.O.M.A : Arq. Juan Aleberto Gonzales V.
Dirección de Obras: Ing. Freddy Llampa

EMPRESA CONSTRUCTORA
START ASOCIADOS

PLANOS AS BUILT


LAMINAS: PLANIMETRIA Y PERFIL LONGITUDINAL
ALCANTARILLADO PLUVIAL Y PERFIL LONGITUDINAL
DETALLES DE CAMARAS Y SUMIDEROS
DETALLES CONTRUCTIVOS DEL PUENTE DE ACCESO
PLANIMETRIA DESEÑALIZACIÓN Y OTROS

FISCAL DE OBRAS: Ing. Hilarión Copa
SUPERVISOR DE OBRAS: Ing. Ilyinar Callos
REPRESENTANTE LEGAL: Ing. Carlos Jimenez Tamayo

PAVIMENTADO AVENIDA LAS KANTUTAS

DISTRITO : 2
FECHA: JUNIO 2009
ESCALAS: Indicado en los planos
LÁMINA Nº: 12/16

SECCIONES TRANSVERSALES Esc 1:200

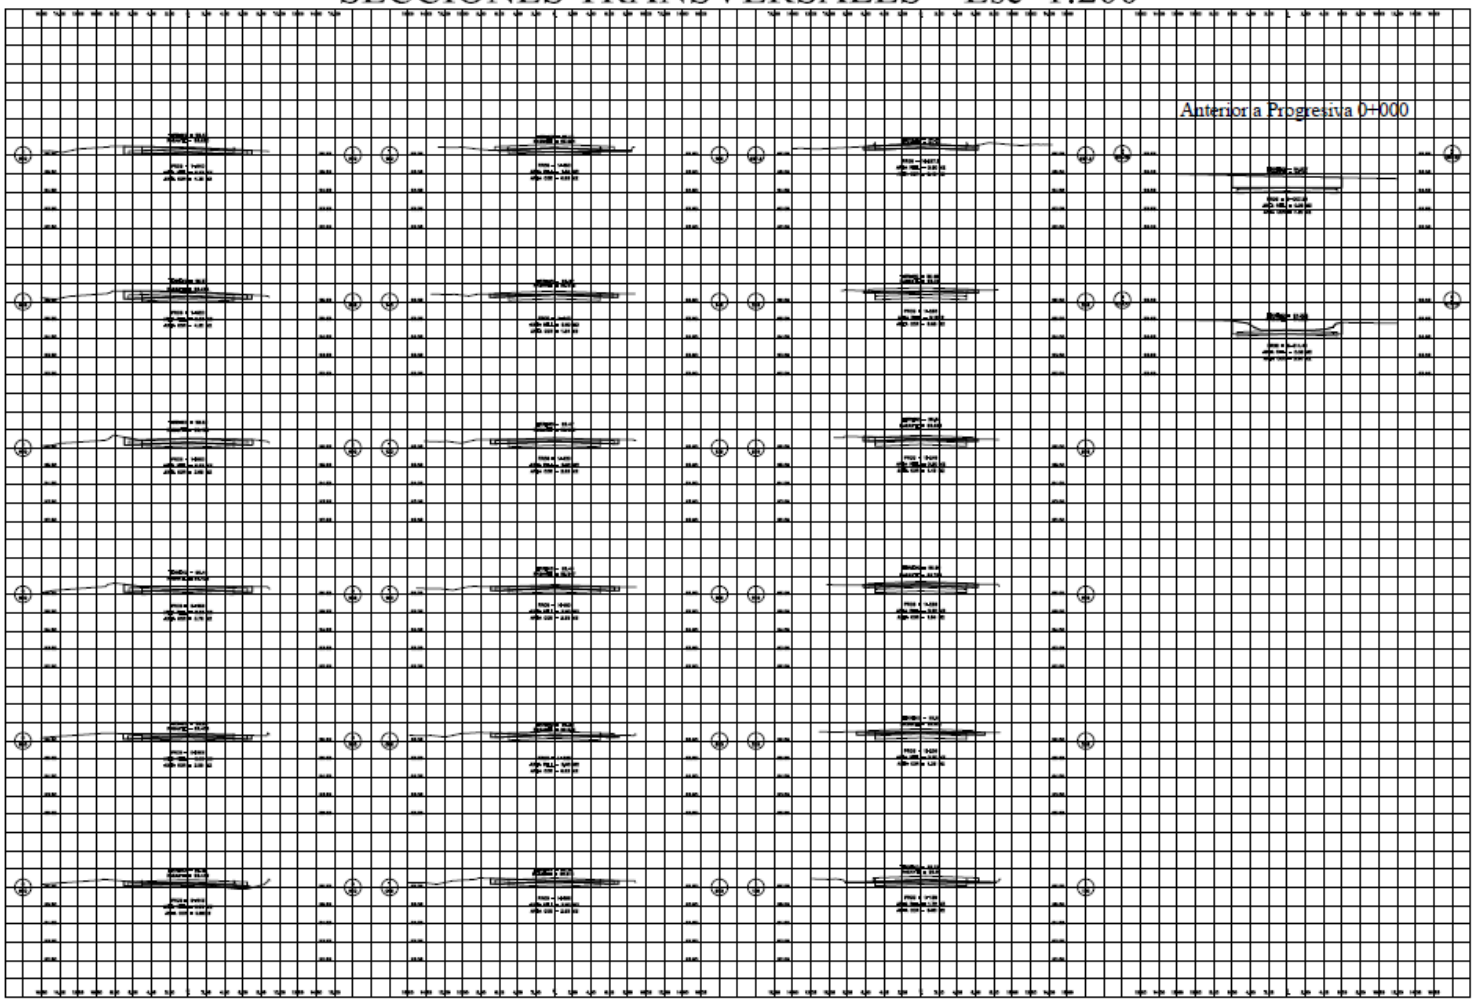

REPÚBLICA DE BOLIVIA
GOBIERNO MUNICIPAL DE EL ALTO
GESTION : H. ALCALDE DR. FANOR NAVA SANTIESTEBAN
O.M.O.M.A : Arq. Juan Aleberto Gonzales V.
Dirección de Obras: Ing. Freddy Llampa

EMPRESA CONSTRUCTORA
START ASOCIADOS

PLANOS AS BUILT

CONTIENE : PLANIMETRIA Y PERFIL LONGITUDINAL ALCANTARILLADO FLUVIAL Y PERFIL LONGITUDINAL DETALLES DE CAMARAS Y SUMIDEROS DETALLES CONTRUCTIVOS DEL PUENTE DE ACCESO PLANIMETRIA DE SEÑALIZACIÓN Y OTROS


FISCAL DE OBRAS: Ing. Hilarión Copa
SUPERVISOR DE OBRAS: Ing. Rymar Cajías
REPRESENTANTE LEGAL: Ing. Carlos Jimenez Terrazas


PAVIMENTADO AVENIDA LAS KANTUTAS

DISTRITO : 2
FECHA: JUNIO 2009
ESCALAS: Indicado en los planos
LÁMINA Nº: 13/16

PLANO CONSTRUCTIVO DEL PUENTE


Esc 1:30

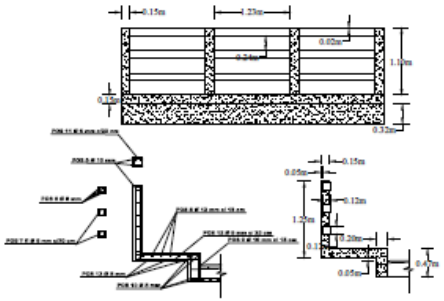

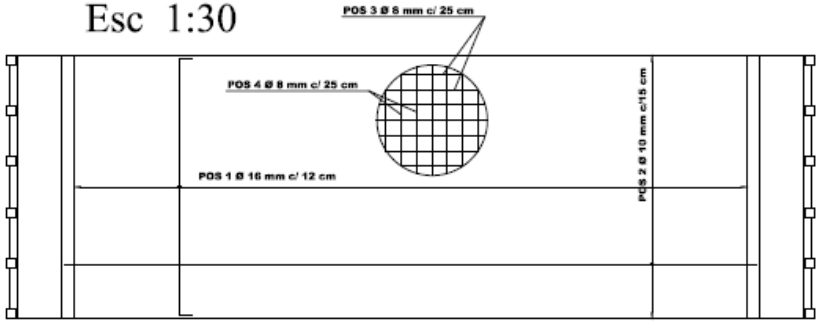



POSICION	ESQUEMA	a	b	c	d	e	L [m]	Cantidad	g [cm]	g [kg/m]	Masa [kg]
1	Pos 1	8,29	4,20	0,20			4,00	52,00	10,00	1,20	96,00
2	Pos 2	11,00					11,20	28,00	10,00	0,62	283,17
3	Pos 3	11,00					11,20	14,00	8,00	0,40	87,36
4	Pos 4	4,20					4,20	44,00	8,00	0,40	72,82
5	Pos 5 / Pos 7	8,29	1,10	0,11	1,10	0,10	2,87	16,00	10,00	0,62	28,68
6		4,20					4,20	24,00	8,00	0,40	40,32
7	Pos 11	8,03	0,16	0,14	0,00		0,30	132,00	8,00	0,32	11,08
8	Pos 6	4,20					4,20	12,00	12,00	0,89	44,85
9	Pos 8	5,04	0,40	0,14	0,10	0,06	2,04	58,00	10,00	0,62	73,36
10	Pos 9	4,20					4,20	8,00	8,00	0,40	13,44
11	Pos 10	8,04	0,20	0,20	0,04		0,52	48,00	8,00	0,32	8,49
12	Pos 12	8,19	1,00	0,10			1,20	44,00	8,00	0,40	21,00
13	Pos 13	4,20					4,20	8,00	8,00	0,32	8,64


DETALLE ESTRIBO - PUENTE Esc 1:35

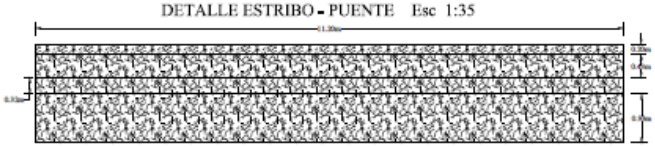


SECCION ESTRIBO
Esc 1:35

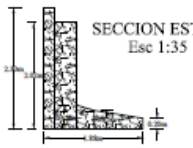

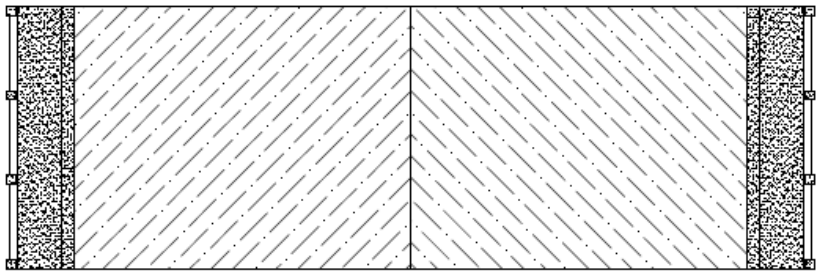

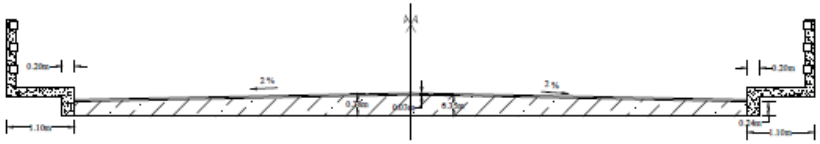

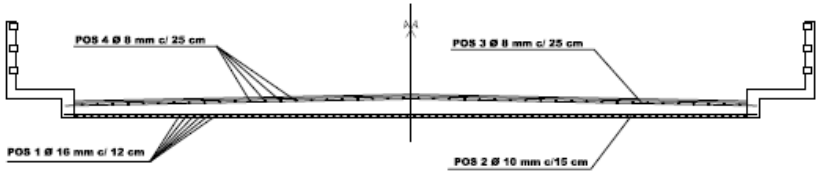

REPÚBLICA DE BOLIVIA
GOBIERNO MUNICIPAL DE EL ALTO
GESTION : H. ALCALDE DR. FANOR NAVA SANTIESTEBAN
O.M.O.M.A : Arq. Juan Aleberto Gonzales V.
Dirección de Obras: Ing. Freddy Llampa

EMPRESA CONSTRUCTORA: START ASOCIADOS

PLANOS AS BUILT


CONTIENE: PLANIMETRIA Y PERFIL LONGITUDINAL ALCANTARILLADO FLUVIAL Y PERFIL LONGITUDINAL DETALLES DE CAMARAS Y SUMIDEROS DETALLES CONTRUCTIVOS DEL PUENTE DE ACCESO PLANIMETRIA DESEÑALIZACIÓN Y OTROS

FISCAL DE OBRAS: Ing. Hilarión Copa
SUPERVISOR DE OBRAS: Ing. Rynor Cajías
REPRESENTANTE LEGAL: Ing. Carlos Jimenez Tamayo


PAVIMENTADO AVENIDA LAS KANTUTAS


DISTRITO : 2
FECHA: JUNIO 2009
ESCALAS: Indicada en los planos
LÁMINA Nº: 14/16

SUMIDERO DE REJILLA

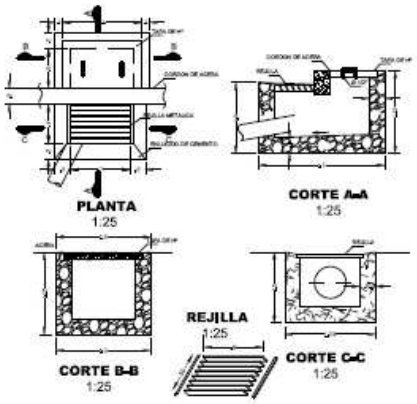

DETALLE DE CAMARA TIPO
Esc 1:25

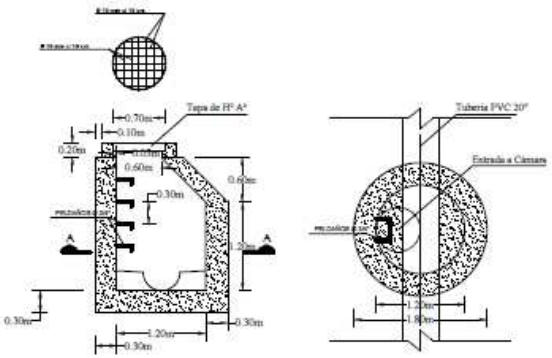

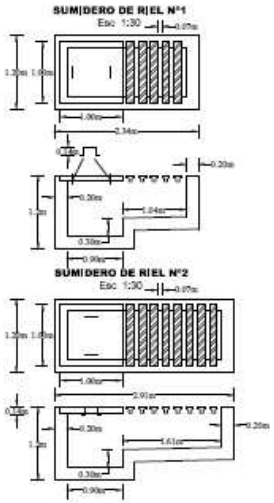

DETALLE DE CANAL TIPO CAJON DE H° A°
ESC. 1:30



DETALLE DE SECCION - CANAL TIPO CAJON DE H° A°
ESC. 1:15



REPÚBLICA DE BOLIVIA
GOBIERNO MUNICIPAL DE EL ALTO
GESTION : H. ALCALDE DR. FANOR NAVA SANTIESTEBAN
O.M.O.M.A : Arq. Juan Alaberto Gonzales V.
Dirección de Obras: Ing. Freddy Llampa

EMPRESA CONSTRUCTORA
START ASOCIADOS

PLANOS AS BUILT

PLANIMETRIA Y PERFIL LONGITUDINAL ALCANTARILLADO FLUVIAL Y PERFIL LONGITUDINAL DETALLES DE CAMARAS Y SUMIDEROS DETALLES CONTRUCTIVOS DEL PUENTE DE ACCESO PLANIMETRIA DE SEÑALIZACION Y OTROS

FISCAL DE OBRAS: Ing. Hilarión Coqui
SUPERVISOR DE OBRAS: Ing. Ayner Cajhua
REPRESENTANTE LEGAL: Ing. Carlos Jimenez Ramallo

PAVIMENTADO AVENIDA LAS KANTUTAS

DISTRITO : 2
FECHA: JUNIO 2009
ESCALA: Indicado en los planos
LÁMINA Nº: 15/16

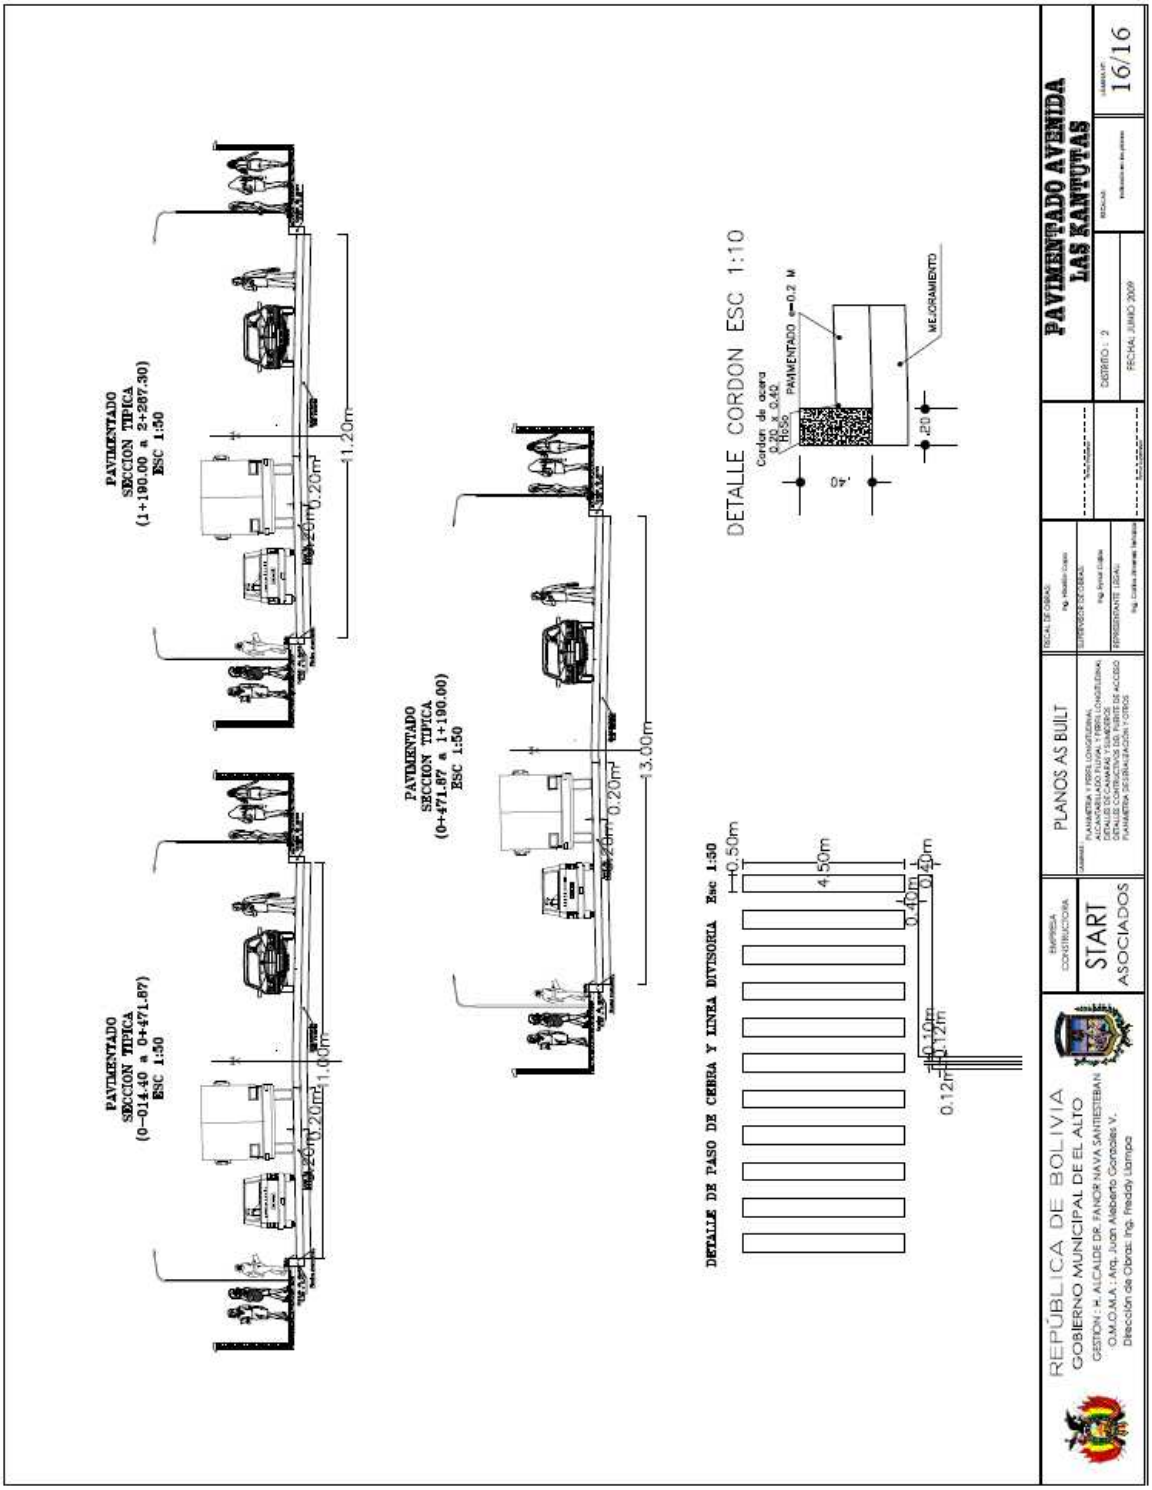


Ilustración 109: Planos As Built de la Obra Pavimentado Av. Las Kantutas

Fuente: Supervisión de Obras

Replanteo y Trazado en Obra



Ilustración 110: Reporte Fotográfico de Replanteo y Trazado de la Obra

Fuente: Supervisión de Obras

Seguridad Ocupacional:








Ilustración 111: Reporte Fotográfico de Seguridad Ocupacional Implementada en Obra

Fuente: Supervisión de Obras

Coordinación con Juntas Vecinales



Ilustración 112: Reporte Fotográfico de la Coordinación Realizada con Juntas Vecinales en Etapa de Ejecución de la Obra

Fuente: Supervisión de Obras

2023-TTES-1245-D-1

DIRECCIÓN DE DERECHO DE AUTOR
Y DERECHOS CONEXOS
RESOLUCIÓN ADMINISTRATIVA NRO. 1-3020/2023
La Paz, 17 de Octubre del 2023

VISTOS:

La solicitud de Inscripción de Derecho de Autor presentada en fecha **10 de Octubre del 2023**, por **EYNAR CESAR CAJIAS LUNA** con **C.I. Nº 4373639 LP**, con número de trámite **DA 1596/2023**, señala la pretensión de inscripción de la Memoria Laboral titulada: **"CONTROL DE CALIDAD EN LA SUPERVISIÓN DE OBRAS MUNICIPALES"**, cuyos datos y antecedentes se encuentran adjuntos y expresados en el Formulario de Declaración Jurada.

CONSIDERANDO

Que, en observación al Artículo 4º del Decreto Supremo Nº 27938 modificado parcialmente por el Decreto Supremo Nº 28152 el *"Servicio Nacional de Propiedad Intelectual SENAPI, administra en forma desconcentrada e integral el régimen de la Propiedad Intelectual en todos sus componentes, mediante una estricta observancia de los regímenes legales de la Propiedad Intelectual, de la vigilancia de su cumplimiento y de una efectiva protección de los derechos de exclusiva referidos a la propiedad industrial, al derecho de autor y derechos conexos; constituyéndose en la oficina nacional competente respecto de los tratados internacionales y acuerdos regionales suscritos y adheridos por el país, así como de las normas y regímenes comunes que en materia de Propiedad Intelectual se han adoptado en el marco del proceso andino de integración"*.

Que, el Artículo 16º del Decreto Supremo Nº 27938 establece *"Como núcleo técnico y operativo del SENAPI funcionan las Direcciones Técnicas que son las encargadas de la evaluación y procesamiento de las solicitudes de derechos de propiedad intelectual, de conformidad a los distintos regímenes legales aplicables a cada área de gestión"*. En ese marco, la Dirección de Derecho de Autor y Derechos Conexos otorga registros con carácter declarativo sobre las obras del ingenio cualquiera que sea el género o forma de expresión, sin importar el mérito literario o artístico a través de la inscripción y la difusión, en cumplimiento a la Decisión 351 Régimen Común sobre Derecho de Autor y Derechos Conexos de la Comunidad Andina, Ley de Derecho de Autor Nº 1322, Decreto Reglamentario Nº 23907 y demás normativa vigente sobre la materia.

Que, la solicitud presentada cumple con: el Artículo 6º de la Ley Nº 1322 de Derecho de Autor, el Artículo 26º inciso a) del Decreto Supremo Nº 23907 Reglamento de la Ley de Derecho de Autor, y con el Artículo 4º de la Decisión 351 Régimen Común sobre Derecho de Autor y Derechos Conexos de la Comunidad Andina.

Que, de conformidad al Artículo 18º de la Ley Nº 1322 de Derecho de Autor en concordancia con el Artículo 18º de la Decisión 351 Régimen Común sobre Derecho de Autor y Derechos Conexos de la Comunidad Andina, referentes a la duración de los Derechos Patrimoniales, los mismos establecen que: *"la duración de la protección concedida por la presente ley será para toda la vida del autor y por 50 años después de su muerte, a favor de sus herederos, legatarios y cesionarios"*.

VºBº Abg. Carlos Alberto Sosaya Arroyo SENAPI

VºBº Marilyn Nery Cusi Tarqui SENAPI

Oficina Central - La Paz
Av. Montes, Nº 515, entre Esq. Uruguay y C. Batallón Illimani.
Telfs.: 2115700 2119276 - 2119251

Oficina - Santa Cruz
Av. Uruguay, Calle prolongación Quijarro, Nº 29, Edif. Bicentenario.
Telfs.: 3121752 - 72042936

Oficina - Cochabamba
Calle Bolívar, Nº 737, entre 16 de Julio y Antezana.
Telfs.: 4141403 - 72042957

Oficina - El Alto
Av. Juan Pablo II, Nº 2560 Edif. Multicentro El Ceibo Ltda. Piso 2, Of. 5B, Zona 16 de Julio.
Telfs.: 2141001 - 72043029

Oficina - Chuquisaca
Calle Kilómetro 7, Nº 366 casi esq. Urriolagoitia, Zona Parque Bolívar.
Telf.: 72005873

Oficina - Tarija
Av. La Paz, entre Calles Ciro Trigo y Avaroa Edif. Santa Clara, Nº 243.
Telf.: 72015286

Oficina - Oruro
Calle 6 de Octubre Nº 5837 entre Ayacucho y Junín, Galería Central, Of. 14.
Telf.: 67201288

Oficina - Potosí
Av. Villazón entre calles Wenceslao Alba y San Alberto, Edif. AM. Salinas Nº 242, Primer Piso, Of. 17.
Telf.: 72018160

www.senapi.gob.bo

Que, se deja establecido en conformidad al Artículo 4º de la Ley Nº 1322 de Derecho de Autor, y Artículo 7º de la Decisión 351 Régimen Común sobre Derecho de Autor y Derechos Conexos de la Comunidad Andina que: *"...No son objeto de protección las ideas contenidas en las obras literarias, artísticas, o el contenido ideológico o técnico de las obras científicas ni su aprovechamiento industrial o comercial"*.

Que, el artículo 4, inciso e) de la ley 2341 de Procedimiento Administrativo, instituye que: *"... en la relación de los particulares con la Administración Pública, se presume el principio de buena fe. La confianza, la cooperación y la lealtad en la actuación de los servidores públicos y de los ciudadanos ..."*, por lo que se presume la buena fe de los administrados respecto a las solicitudes de registro y la declaración jurada respecto a la originalidad de la obra.

POR TANTO

El Director de Derecho de Autor y Derechos Conexos sin ingresar en mayores consideraciones de orden legal, en ejercicio de las atribuciones conferidas

RESUELVE:

INSCRIBIR en el Registro de Tesis, Proyectos de Grado, Monografías y Otras Similares de la Dirección de Derecho de Autor y Derechos Conexos, la Memoria Laboral titulada: **"CONTROL DE CALIDAD EN LA SUPERVISIÓN DE OBRAS MUNICIPALES"**, a favor del autor y titular: **EYNAR CESAR CAJIAS LUNA** con **C.I. Nº 4373639 LP**, bajo el seudónimo **EYNAR**, quedando amparado su derecho conforme a Ley, salvando el mejor derecho que terceras personas pudieren demostrar.

Regístrese, Comuníquese y Archívese.

Abg. Carlos Alberto Soruco Arroyo
DIRECTOR DE DERECHO DE AUTOR
Y DERECHOS CONEXOS
SERVICIO NACIONAL DE PROPIEDAD INTELECTUAL

CASA/mnct
c.c.Arch.

TRÁMITE EN REVISIÓN DE SOLICITUD DE NEGOCIO
VºBº
Marita Mery
Cusi Tarqui
SENAPI

HECHO EN BOLIVIA

NB/ISO 9001 IBNORCA

afaq ISO 9001 Quality AFNOR CERTIFICATION

UMSA – CARRERA DE INGENIERIA CIVIL

Nombre: Eynar Cesar Cajías Luna **C.I.:** 4373639 LP **Cel.:** 71531317

Dirección: Av. Jaimes Freyre N° 2024, Zona Alto Sopocachi

Correo: eynarcajias1@gmail.com